




1e VERDIEPING

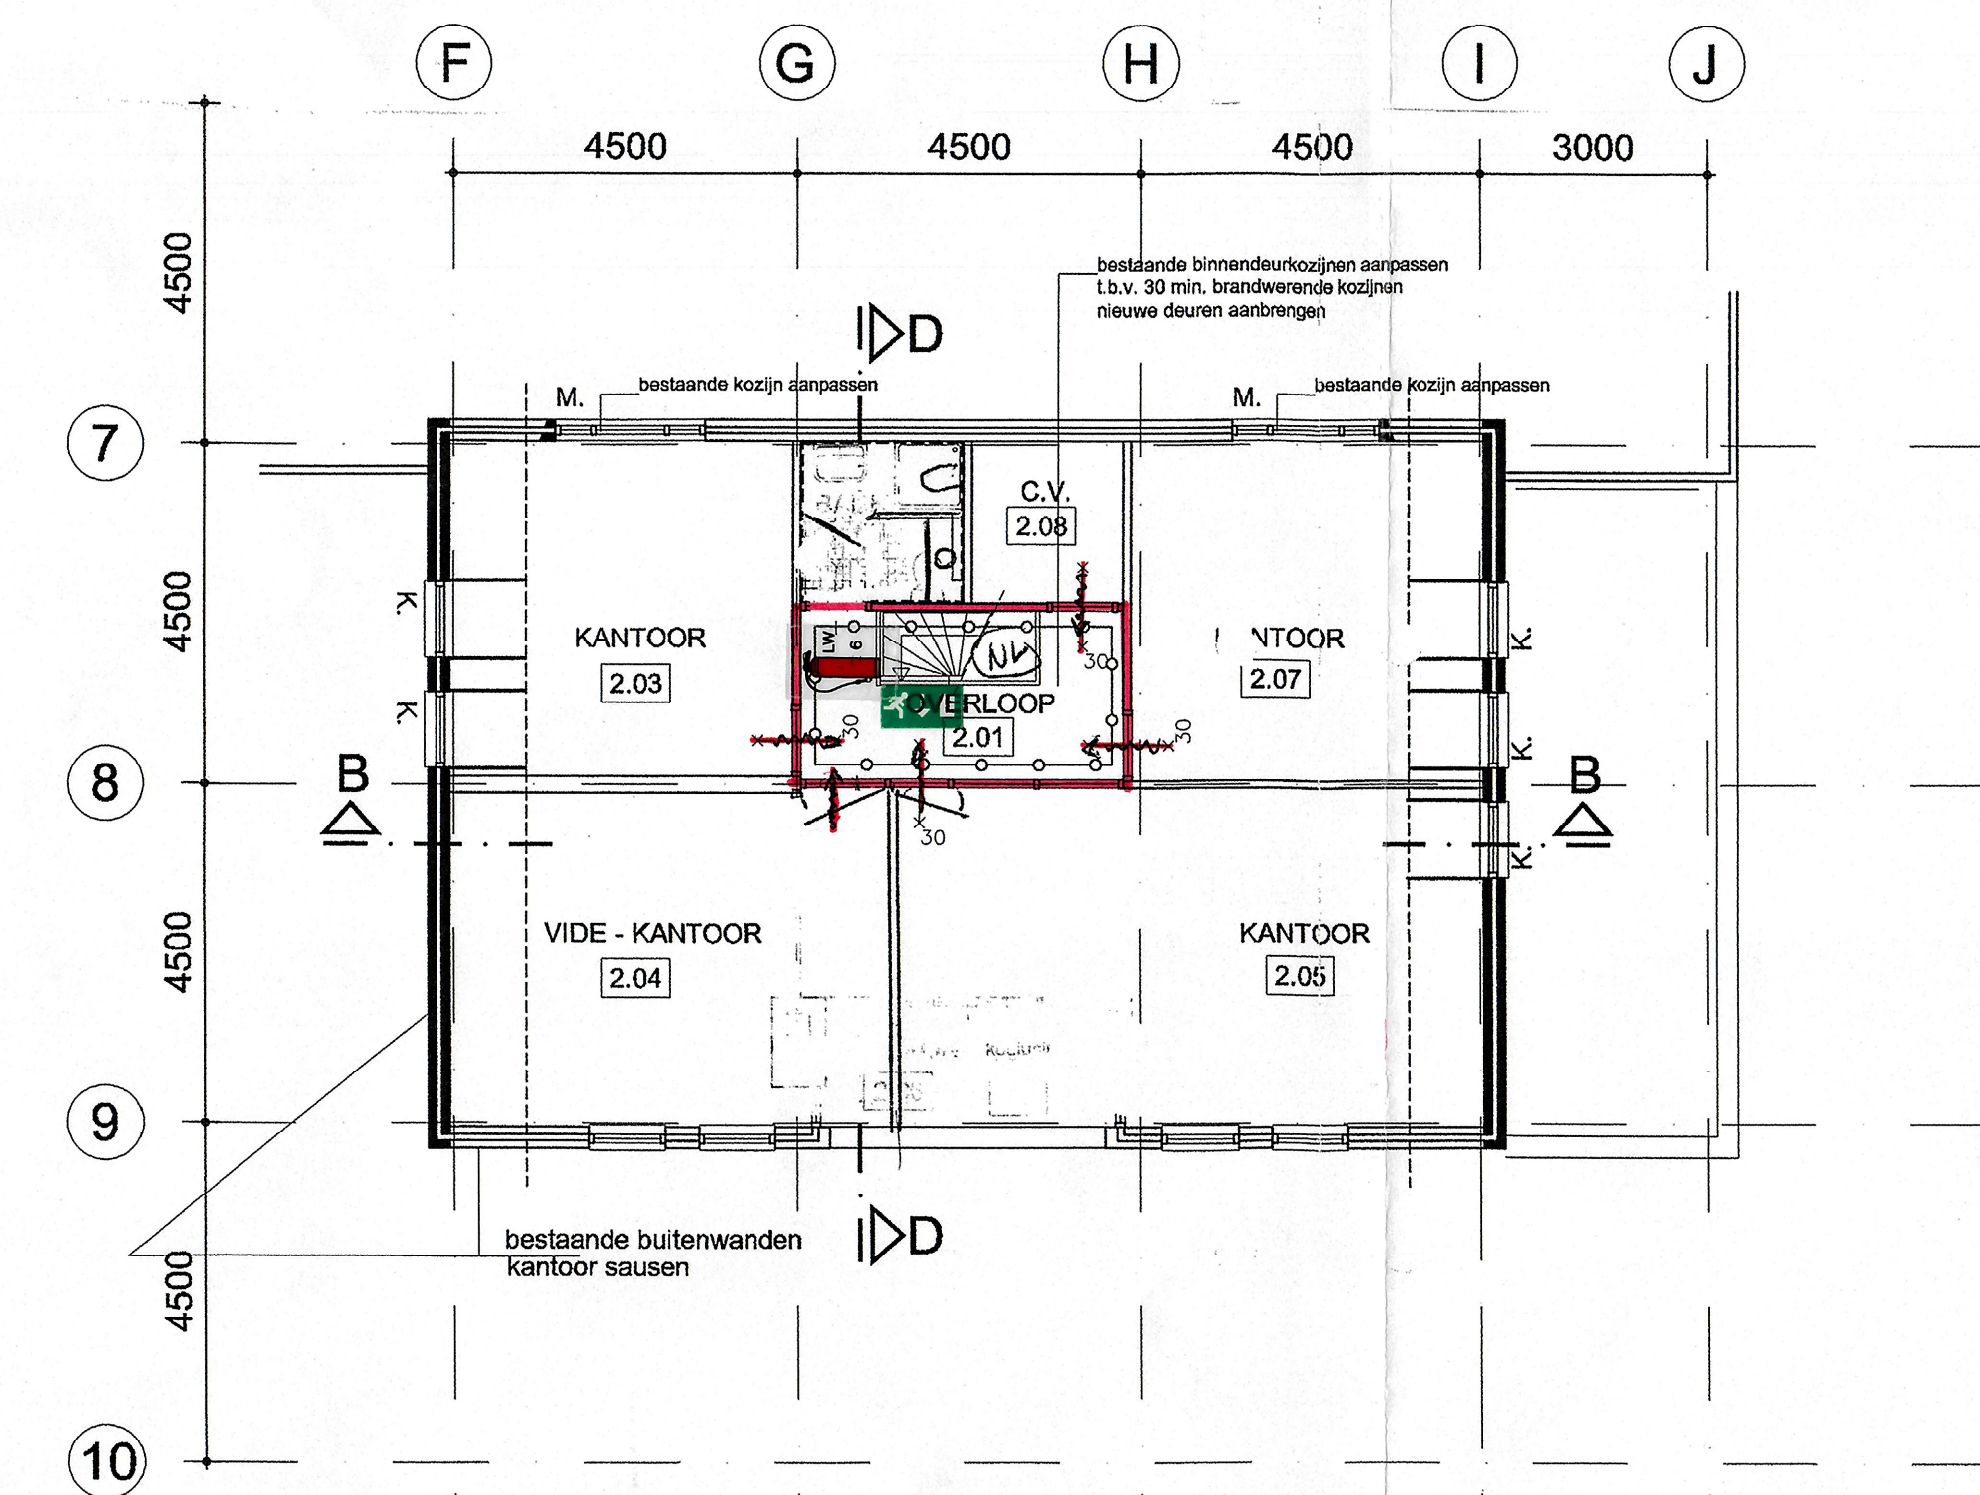

2e VERDIEPING

- Renvooi**
- = panieksluiting (op alle NU deuren)
  - = brandscheiding met aantal min. WBDBO
  - = br.w. zelfsl. deur met aantal min. WBDBO
  - = br.scheiding WBDBO 30 minuten
  - = vloemat
  - = vloertegels
  - = bestaand
  - = buitenwand met gevelbeplating
  - = kalkzandsteen binnenwand
  - = metselwerk buitenwand aanheulen
  - = stucwerk + sauswerk
  - = stucwerk + spackelwerk
  - = binnenwand voorzien van tegels
  - = noodverlichtingsarmaturen
  - = droogpoeder blusapparaat 12 kg.
  - = koolzuur sneeuw apparaat 6 kg.



werk : KDV Pinakko TE ASSEN  
 LAUWERS 6  
 tekening : REVISIETEKENING  
 1e en 2e VERDIEPING.

schaal : 1:100  
 getekend : P.S.E.K. i-12-2010  
 formaat : 1:000000  
 datum : 17-11-2010  
 gewijzigd :

Ingekomen d.d.  
 14 JAN. 2011  
 Gemeente Assen

architectenbureau Ona

**groenschurinkgrosfeld**  
**groenschurinkgrosfeld**

eglantierlaan 3  
 postbus 20111 7302 hd apeldoorn  
 tel. 055 541 82 55 fax: 055 542 19 22  
 e-mail: gsg.architecten@inter.nl.net

werknr. | **r-02**  
 1455